



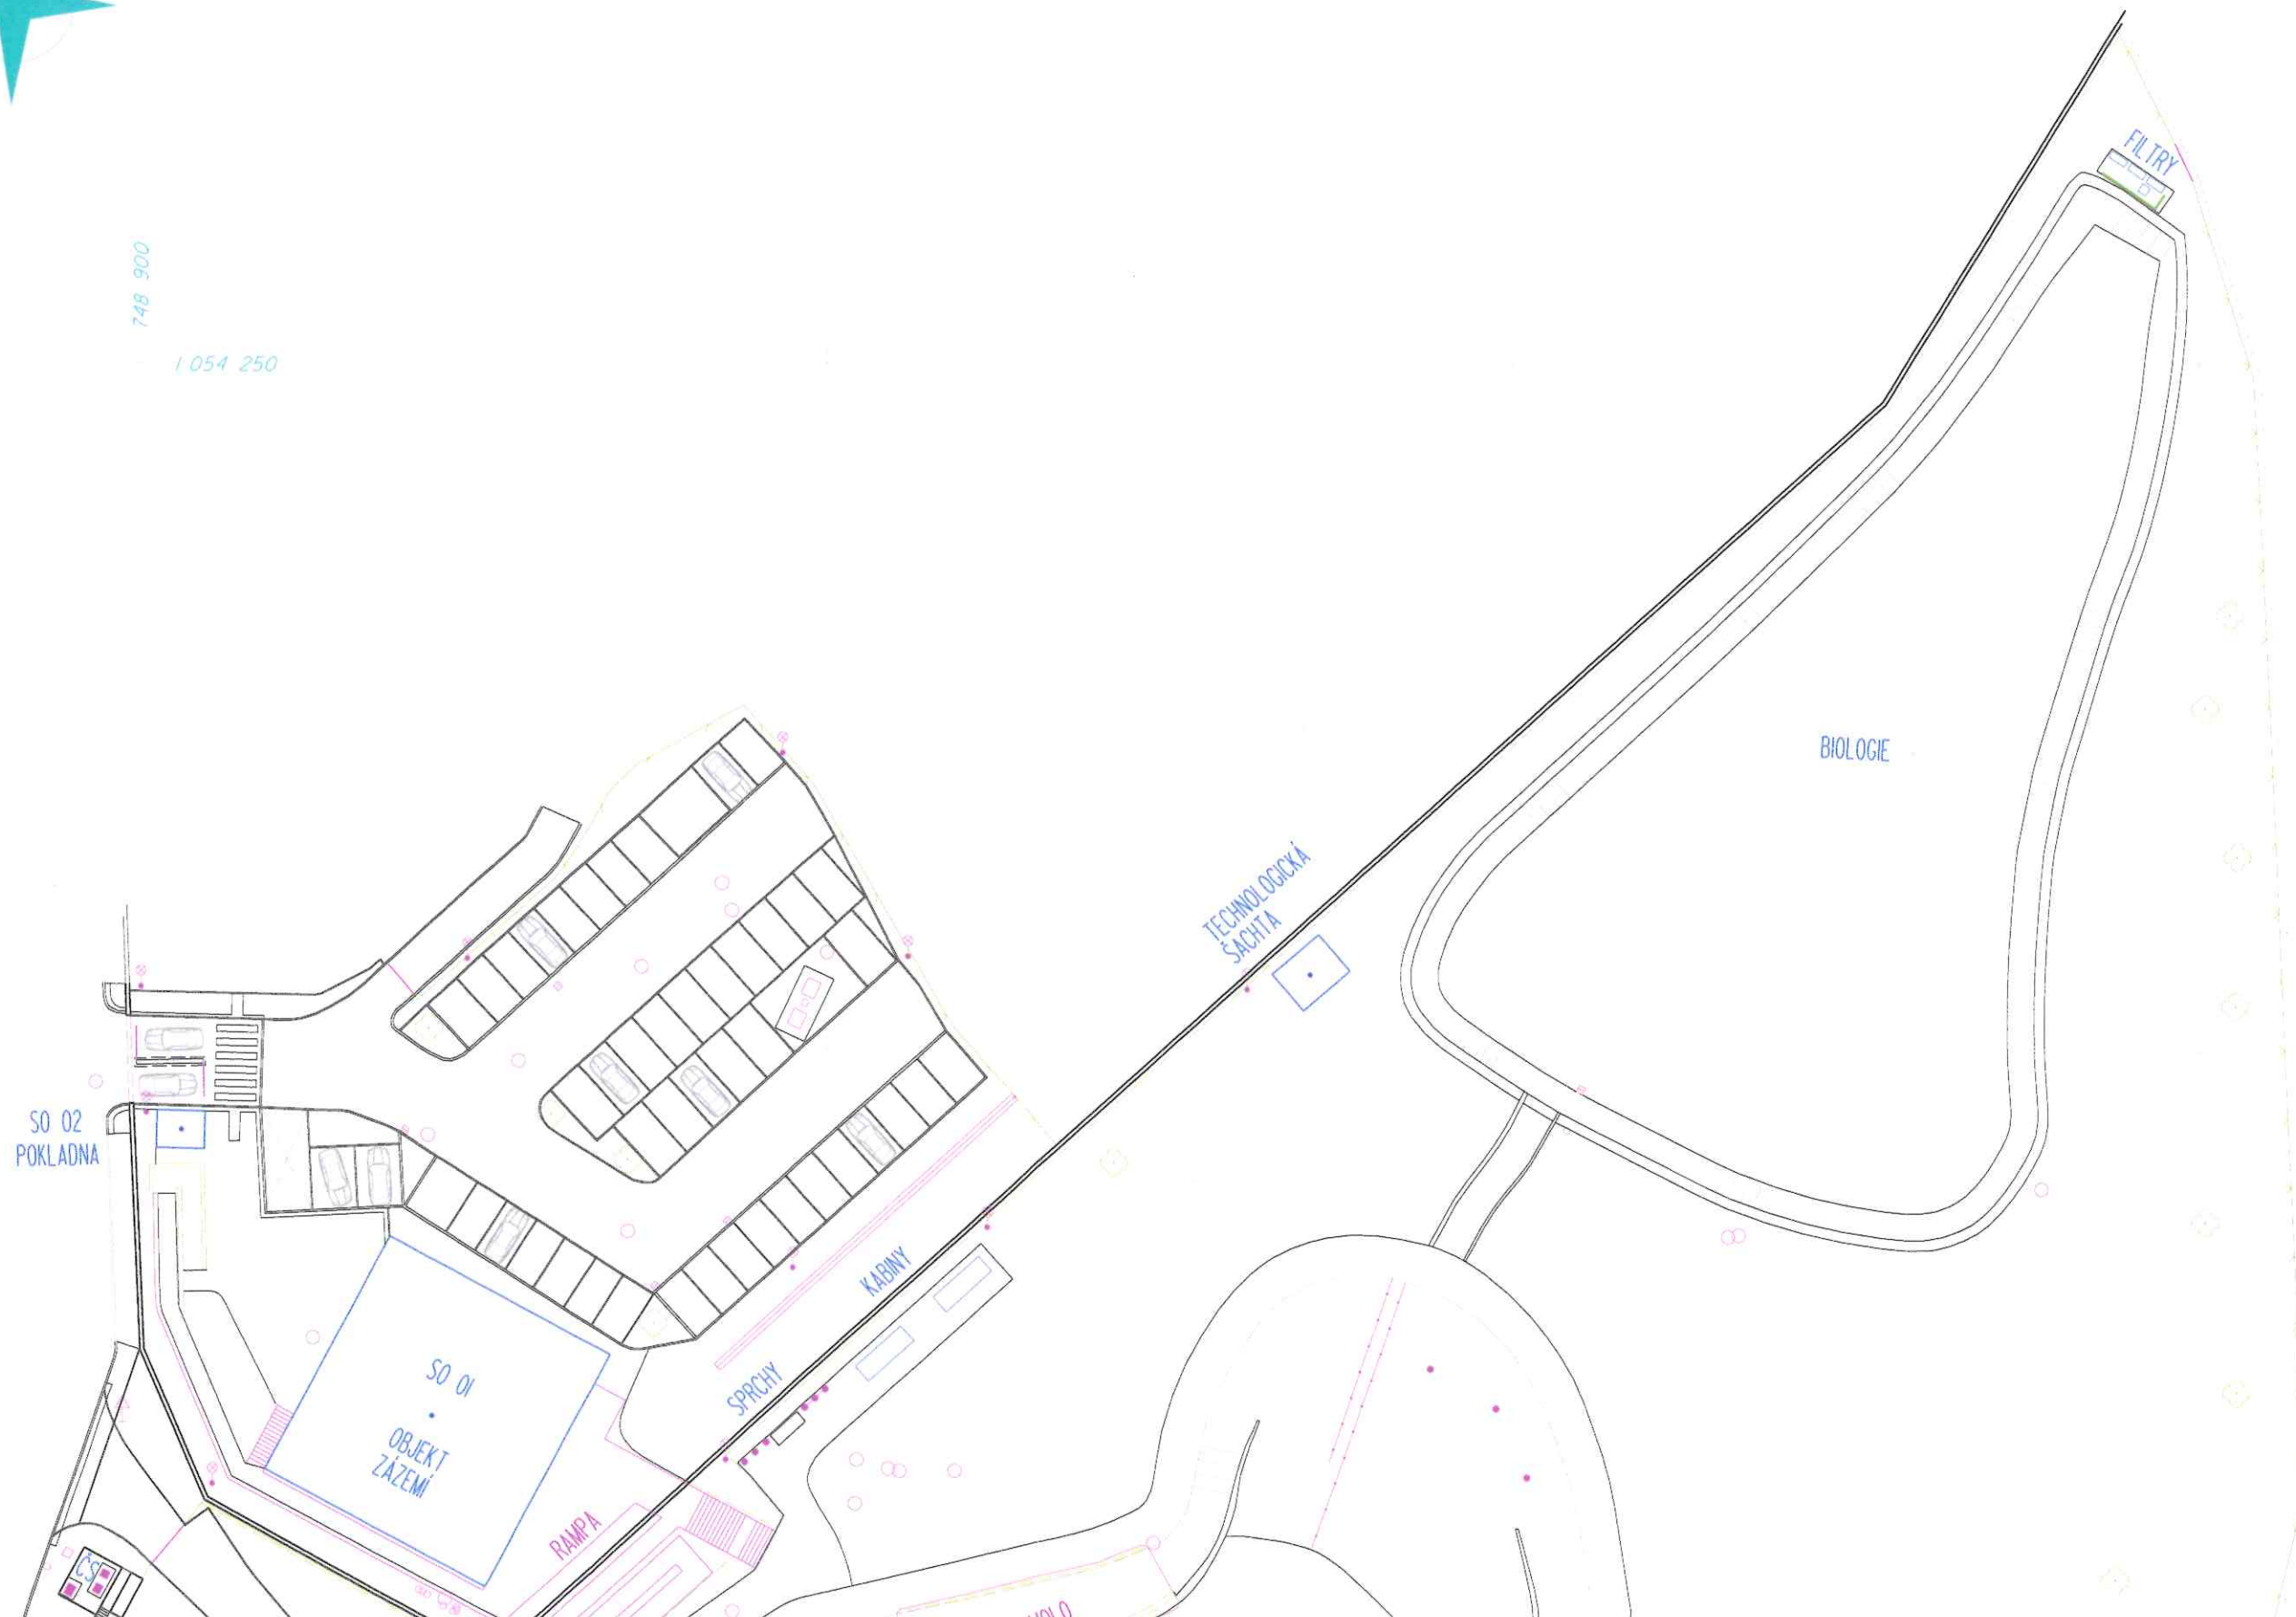

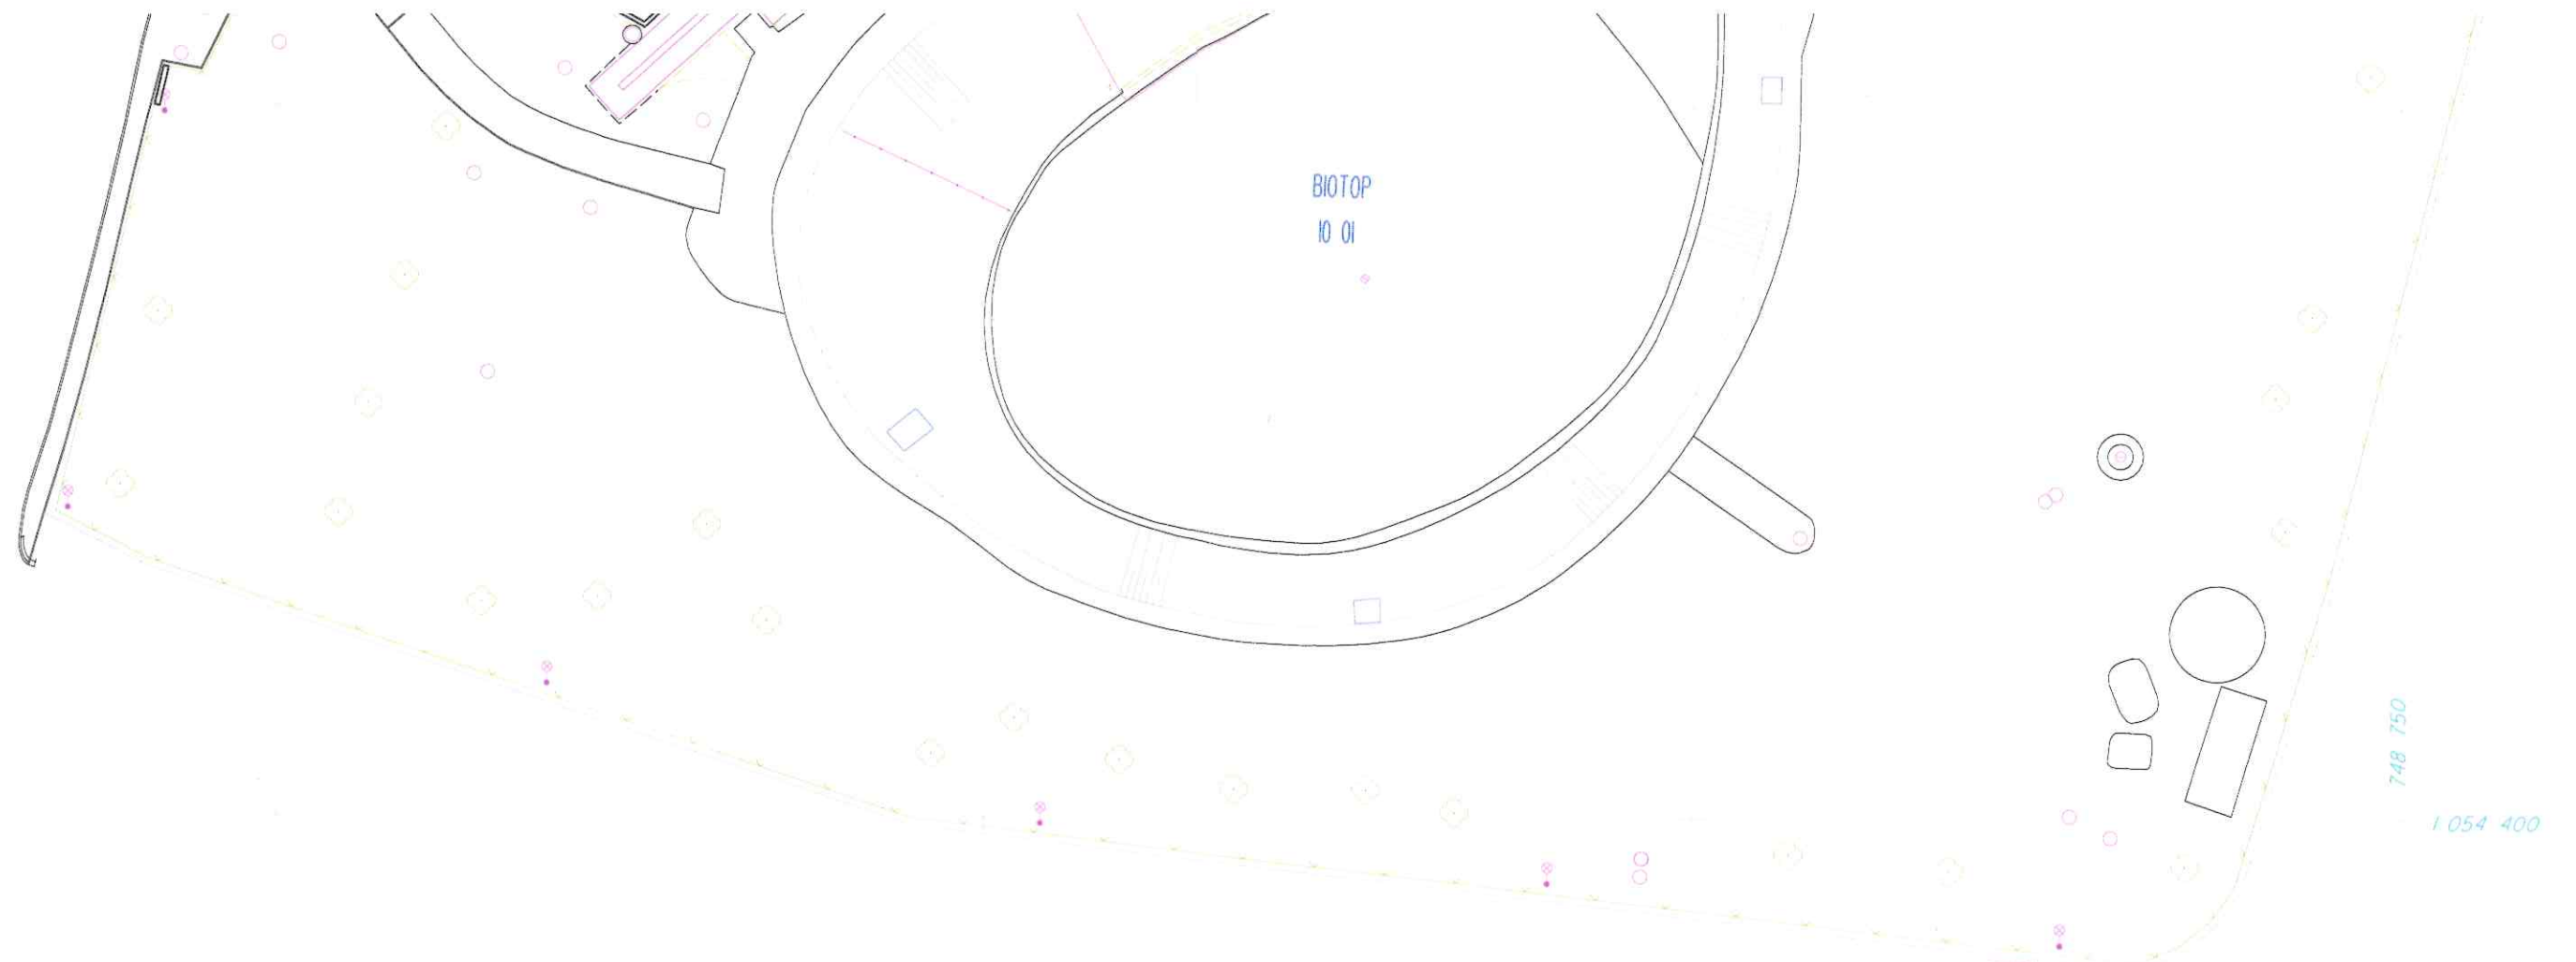

DOKUMENTACE SKUTEČNÉHO PROVEDENÍ STAVBY
OPRAVIL Jirát MĚSÍC 06 ROK 2017

OVĚŘENO
DNE 13.8.2017
č.j. 011496/14/ČV-ÚEP/Lh

EKIS spol. s r.o.
hlavní stavbyvedoucí
Náchodská 2421
193 00 Praha 9

PRAHA 9, H.POČERNICE, NÁCHODSKÁ 2421, TEL: 281040641, MOBIL: 602 496 687			dodavatel geodetických prací :	
zaměřil :	zpracoval :	úředně oprávněný zeměměřický inženýr :	 Ekologické a inženýrské stavby spol. s r.o.	
investor :	SVM, MHP, MARIÁNSKÉ NÁM. 2/2, PRAHA 1		datum :	6. 2014
lokalita :	Praha 20 - RADOTÍN		číslo zakázky :	
název zakázky :	REVITALIZACE ÚZEMÍ PO BÝVALÉ ČISTÍRNĚ ODPADNÍCH VOD. NOVÉ POVRCHY		počet formátů :	6 X A4
obsah geodetických prací :	PD - zakres skutečného provedení.		souřadnicový systém :	S - JTSK
			výškový systém :	B.p.v.
			měřítko : 1 : 500	číslo výkresu : 1